ФЕДЕРАЛЬНОЕ АГЕНТСТВО ВОДНЫХ РЕСУРСОВ
(Росводресурсы)

ЕНИСЕЙСКОЕ БАССЕЙНОВОЕ ВОДНОЕ УПРАВЛЕНИЕ

П Р И К А З

г. Красноярск

15 июля 2020 года **№ 271**

Об установлении зоны затопления территории, прилегающей к р. Кимильтей, в границах населенного пункта с. Кимильтей Зиминского района Иркутской области

В соответствии со статьей 67.1 Водного Кодекса Российской Федерации; Положением о зонах затопления, подтопления, утвержденным постановлением Правительства РФ от 18.04.2014 № 360; постановлением Правительства Российской Федерации от 31.12.2015 № 1532; пунктом 9 статьи 32 Федерального закона от 13.07.2015 № 218-ФЗ «О государственной регистрации недвижимости»; приказом Министерства экономического развития РФ от 23.11.2018 № 650; приказом Федерального агентства водных ресурсов от 16.09.2019 № 230 «О реализации Федеральным агентством водных ресурсов полномочия по определению границ зон затопления, подтопления», на основании предложений Министерства природных ресурсов и экологии Иркутской области, согласованных Департаментом Федеральной службы по гидрометеорологии и мониторингу окружающей среды по Сибирскому федеральному округу, Главным управлением МЧС России по Иркутской области, Межрегиональным управлением Росприроднадзора по Иркутской области и Байкальской природной территории, Управлением Росреестра по Иркутской области,

п р и к а з ы в а ю:

1. Установить границы зон затопления 1% обеспеченности территории, прилегающей к р. Кимильтей, в с. Кимильтей Зиминского района Иркутской области (часть зоны затопления, полностью расположенная в границах населенного пункта), с координатами характерных точек границы части зоны затопления, согласно приложению № 1, графическим описанием границ части зоны затопления, согласно приложению № 2.

2. Установленные границы части зоны затопления подлежат изменению по предложению органа исполнительной власти Иркутской области при внесении изменений в документы территориального планирования, градостроительного зонирования и документацию по планировке территорий.

Заместитель руководителя управления -
начальник ТОВР по Иркутской области М.Г. Людвиг

Основание: доверенность от 10.09.2019 г. № 08-3868

Приложение 1
к Приказу Енисейского БВУ
от « 15 » июля 2020 г. № 271

Каталог координат характерных точек границы части зоны затопления 1 % обеспеченности территории, прилегающей к р. Кимильтей, в с. Кимильтей Зиминского района Иркутской области

Номер точки	Координаты, м Иркутская область, МСК-38		Номер точки	Координаты, м Иркутская область, МСК-38		Номер точки	Координаты, м Иркутская область, МСК-38	
	x	y		x	y		x	y
Зона 1			53	590014.78	3180055.44	107	590324.46	3181785.39
Зона 1 (1)			54	590044.20	3180085.56	108	590307.04	3181807.83
1	588971.61	3179757.69	55	590064.48	3180111.48	109	590297.28	3181856.94
2	588988.17	3179718.99	56	590103.38	3180176.37	110	590301.38	3181892.52
3	588980.85	3179497.74	57	590120.28	3180199.35	111	590314.13	3181906.17
4	588982.25	3179473.35	58	590160.28	3180279.24	112	590333.24	3181906.62
5	588986.72	3179455.89	59	590182.49	3180318.42	113	590421.39	3181880.49
6	589084.47	3179411.01	60	590190.43	3180344.64	114	590489.22	3181870.17
7	589144.53	3179336.22	61	590191.73	3180374.91	115	590590.39	3181904.67
8	589220.88	3179347.59	62	590189.14	3180396.18	116	590736.75	3181989.18
9	589304.32	3179386.56	63	590180.09	3180471.09	117	590736.75	3181993.77
10	589438.71	3179431.47	64	590175.67	3180525.06	118	590738.10	3181995.75
11	589602.39	3179436.84	65	590180.27	3180534.24	119	590749.97	3182001.09
12	589633.97	3179454.78	66	590220.82	3180563.13	120	590752.05	3182000.82
13	589654.98	3179466.42	67	590384.91	3180692.07	121	590754.75	3181998.96
14	589671.07	3179479.41	68	590396.10	3180717.87	122	590832.63	3181983.30
15	589675.68	3179486.70	69	590386.89	3180746.34	123	590976.90	3182015.97
16	589677.42	3179495.07	70	590357.56	3180780.03	124	590984.10	3182013.30
17	589678.52	3179517.72	71	590342.14	3180791.85	125	590989.10	3182009.70
18	589677.90	3179531.01	72	590154.54	3180783.18	126	591011.22	3181985.52
19	589670.48	3179537.67	73	590140.10	3180784.02	127	591032.29	3181968.09
20	589659.52	3179551.59	74	590137.38	3180785.40	128	591122.32	3181942.92
21	589657.86	3179569.02	75	590135.65	3180789.12	129	591192.26	3181951.59
22	589663.59	3179592.63	76	590135.19	3180800.58	130	591249.74	3181983.63
23	589680.54	3179613.15	77	590135.36	3180802.41	131	591299.87	3182033.49
24	589697.84	3179628.33	78	590136.70	3180809.97	132	591508.56	3182364.72
25	589697.95	3179640.87	79	590138.10	3180811.23	133	591501.09	3182401.50
26	589689.14	3179677.26	80	590146.66	3180812.46	134	591479.82	3182449.20
27	589690.18	3179691.78	81	590154.07	3180813.30	135	591429.57	3182487.51
28	589732.25	3179749.05	82	590340.90	3180821.91	136	591337.61	3182523.78
29	589767.59	3179822.04	83	590311.39	3180893.34	137	591330.31	3182515.47
30	589773.94	3179828.91	84	590243.79	3180937.80	138	591311.60	3182490.33
31	589809.02	3179840.73	85	590228.80	3180982.83	139	591306.28	3182478.72
32	589842.77	3179867.31	86	590222.82	3181051.68	140	591301.29	3182464.32
33	589905.21	3179924.31	87	590221.35	3181103.91	141	591301.13	3182457.69
34	589920.98	3179933.43	88	590236.92	3181138.77	142	591303.86	3182455.71
35	589924.39	3179940.81	89	590265.40	3181150.68	143	591303.63	3182450.97
36	589917.74	3179949.21	90	590284.74	3181185.78	144	591299.94	3182444.34
37	589878.60	3179998.59	91	590368.80	3181221.12	145	591291.59	3182432.37
38	589878.11	3180001.68	92	590405.76	3181252.29	146	591287.73	3182423.61
39	589876.66	3180005.76	93	590415.51	3181316.04	147	591285.39	3182407.74
40	589876.81	3180009.81	94	590440.56	3181344.75	148	591287.48	3182384.04
41	589880.41	3180016.05	95	590456.27	3181406.49	149	591296.19	3182361.33
42	589894.45	3180026.76	96	590467.08	3181434.03	150	591306.43	3182347.44
43	589898.32	3180028.14	97	590480.14	3181527.21	151	591319.53	3182331.24
44	589902.78	3180027.78	98	590474.70	3181539.18	152	591327.66	3182317.02
45	589906.22	3180026.13	99	590418.21	3181558.56	153	591332.99	3182309.16
46	589910.05	3180022.32	100	590412.18	3181562.94	154	591340.49	3182305.11
47	589952.58	3179969.01	101	590410.54	3181567.80	155	591343.54	3182300.10
48	589962.81	3179969.76	102	590417.48	3181617.36	156	591346.54	3182289.09
49	589969.45	3179981.40	103	590425.11	3181644.63	157	591348.60	3182271.57
50	589972.23	3179996.94	104	590415.57	3181692.69	158	591346.95	3182245.56
51	589977.11	3180036.96	105	590385.89	3181749.06	159	591341.63	3182228.67
52	589989.23	3180046.50	106	590356.35	3181763.28	160	591330.55	3182207.55

Номер точки	Координаты, м Иркутская область, МСК-38		Номер точки	Координаты, м Иркутская область, МСК-38		Номер точки	Координаты, м Иркутская область, МСК-38	
	x	y		x	y		x	y
161	591319.39	3182184.00	222	590597.20	3182050.20	283	590315.52	3181372.20
162	591319.44	3182170.53	223	590566.23	3182066.19	284	590260.61	3181329.69
163	591318.98	3182159.85	224	590539.18	3182076.90	285	590233.50	3181306.74
164	591315.45	3182152.53	225	590511.51	3182083.53	286	590221.35	3181291.53
165	591306.78	3182141.52	226	590470.13	3182089.08	287	590194.23	3181247.91
166	591294.69	3182132.19	227	590431.26	3182092.74	288	590166.66	3181209.03
167	591278.76	3182122.59	228	590407.15	3182093.49	289	590153.72	3181186.47
168	591269.89	3182113.11	229	590385.96	3182091.63	290	590139.48	3181151.91
169	591260.51	3182094.06	230	590373.31	3182086.92	291	590135.82	3181139.64
170	591245.60	3182076.18	231	590362.62	3182078.97	292	590132.99	3181127.73
171	591231.47	3182060.16	232	590347.42	3182065.53	293	590131.47	3181118.76
172	591215.63	3182039.25	233	590333.70	3182056.80	294	590130.06	3181097.19
173	591212.16	3182030.13	234	590316.03	3182040.90	295	590130.87	3181059.69
174	591212.39	3182009.37	235	590308.42	3182037.30	296	590129.09	3181041.60
175	591211.14	3181999.56	236	590295.50	3182034.60	297	590123.14	3181020.57
176	591207.93	3181993.47	237	590291.49	3182031.18	298	590117.63	3180997.11
177	591201.42	3181986.84	238	590288.48	3182025.12	299	590117.56	3180990.75
178	591195.59	3181982.64	239	590284.49	3182009.49	300	590119.02	3180982.68
179	591182.34	3181975.77	240	590282.72	3182004.00	301	590122.93	3180974.61
180	591168.42	3181972.98	241	590278.11	3181993.74	302	590129.99	3180961.17
181	591156.98	3181972.38	242	590271.91	3181983.12	303	590135.65	3180945.36
182	591139.90	3181974.54	243	590269.10	3181978.68	304	590138.25	3180931.98
183	591124.88	3181975.68	244	590259.14	3181964.70	305	590138.89	3180924.87
184	591101.31	3181972.02	245	590247.16	3181952.07	306	590138.61	3180892.35
185	591090.54	3181972.71	246	590231.63	3181942.32	307	590137.57	3180864.45
186	591076.42	3181977.48	247	590219.60	3181935.87	308	590133.81	3180845.46
187	591057.74	3181986.18	248	590217.93	3181933.50	309	590131.18	3180832.65
188	591042.66	3181991.25	249	590215.49	3181926.93	310	590136.23	3180819.09
189	591035.20	3181992.18	250	590211.93	3181917.57	311	590135.48	3180810.15
190	591028.01	3181992.06	251	590205.31	3181912.08	312	590134.73	3180802.05
191	591021.33	3181993.89	252	590192.61	3181906.23	313	590135.04	3180789.21
192	591011.91	3181999.77	253	590185.90	3181902.30	314	590136.90	3180759.99
193	590992.03	3182015.31	254	590180.87	3181895.82	315	590138.75	3180744.81
194	590976.18	3182024.91	255	590178.43	3181889.22	316	590144.24	3180721.74
195	590958.26	3182032.98	256	590177.07	3181874.31	317	590145.02	3180716.73
196	590949.47	3182036.07	257	590178.63	3181862.52	318	590146.06	3180703.98
197	590938.20	3182036.94	258	590181.48	3181853.82	319	590145.06	3180681.09
198	590931.74	3182035.17	259	590183.75	3181849.65	320	590142.62	3180662.73
199	590914.98	3182026.74	260	590188.34	3181843.83	321	590132.63	3180609.75
200	590908.27	3182023.38	261	590204.09	3181829.40	322	590128.68	3180588.63
201	590900.49	3182019.96	262	590231.29	3181800.87	323	590126.49	3180560.73
202	590887.66	3182015.85	263	590265.31	3181766.85	324	590128.45	3180538.68
203	590877.51	3182013.99	264	590334.12	3181700.22	325	590130.87	3180528.66
204	590864.77	3182013.75	265	590358.84	3181669.14	326	590135.67	3180513.93
205	590851.32	3182015.67	266	590375.92	3181639.41	327	590144.43	3180489.33
206	590824.03	3182025.12	267	590386.76	3181611.18	328	590146.45	3180481.92
207	590796.45	3182038.02	268	590393.95	3181588.92	329	590147.44	3180469.68
208	590783.31	3182041.23	269	590398.86	3181573.65	330	590146.98	3180466.89
209	590777.10	3182041.23	270	590402.19	3181560.15	331	590143.45	3180454.08
210	590773.64	3182040.48	271	590403.89	3181546.59	332	590142.74	3180446.52
211	590770.14	3182039.01	272	590405.56	3181522.53	333	590146.78	3180435.93
212	590763.45	3182034.75	273	590406.89	3181511.88	334	590155.50	3180421.11
213	590745.94	3182018.01	274	590409.50	3181491.12	335	590157.47	3180412.59
214	590739.19	3182011.92	275	590409.57	3181475.67	336	590156.72	3180408.39
215	590733.54	3182008.17	276	590409.33	3181474.08	337	590151.14	3180395.28
216	590727.39	3182005.74	277	590407.01	3181462.14	338	590149.66	3180389.73
217	590720.79	3182004.63	278	590401.57	3181447.77	339	590150.27	3180381.90
218	590706.70	3182004.57	279	590394.24	3181434.84	340	590153.73	3180370.53
219	590690.64	3182009.07	280	590383.41	3181420.77	341	590155.73	3180357.54
220	590658.66	3182019.78	281	590372.14	3181409.67	342	590153.05	3180329.91
221	590628.11	3182033.58	282	590362.26	3181401.81	343	590151.35	3180305.91

Номер точки	Координаты, м Иркутская область, МСК-38		Номер точки	Координаты, м Иркутская область, МСК-38		Номер точки	Координаты, м Иркутская область, МСК-38	
	x	y		x	y		x	y
344	590150.17	3180299.52	405	589558.32	3179803.71	466	589603.88	3179452.14
345	590147.91	3180292.80	406	589560.39	3179794.11	467	589598.73	3179451.99
346	590138.88	3180275.94	407	589562.94	3179785.32	468	589588.86	3179452.35
347	590122.93	3180246.81	408	589564.20	3179782.26	469	589567.52	3179454.24
348	590095.80	3180195.03	409	589575.03	3179763.51	470	589553.60	3179458.38
349	590079.67	3180171.27	410	589582.64	3179751.09	471	589550.01	3179459.91
350	590052.77	3180136.98	411	589587.51	3179747.37	472	589543.41	3179463.51
351	590021.02	3180100.20	412	589590.91	3179746.74	473	589533.84	3179470.95
352	589996.59	3180079.47	413	589593.75	3179746.83	474	589525.47	3179481.84
353	589984.05	3180073.77	414	589594.47	3179746.71	475	589523.92	3179485.05
354	589965.59	3180068.37	415	589596.98	3179745.51	476	589520.75	3179492.37
355	589954.98	3180063.33	416	589600.45	3179741.73	477	589518.35	3179497.17
356	589936.71	3180050.58	417	589612.57	3179726.52	478	589516.83	3179499.54
357	589924.92	3180043.89	418	589614.63	3179723.16	479	589514.24	3179502.69
358	589909.65	3180038.04	419	589615.95	3179719.83	480	589511.14	3179505.27
359	589896.67	3180033.12	420	589616.29	3179718.21	481	589506.52	3179507.43
360	589893.24	3180031.50	421	589616.44	3179716.41	482	589500.82	3179507.88
361	589890.50	3180030.06	422	589616.46	3179710.02	483	589498.97	3179507.61
362	589874.36	3180019.89	423	589616.87	3179707.08	484	589495.45	3179506.59
363	589862.73	3180013.11	424	589617.98	3179704.65	485	589492.27	3179504.85
364	589843.69	3180004.17	425	589619.70	3179702.43	486	589491.15	3179503.59
365	589822.25	3179996.82	426	589628.07	3179695.02	487	589490.85	3179502.45
366	589789.18	3179986.38	427	589631.60	3179691.09	488	589491.51	3179500.89
367	589742.01	3179965.65	428	589635.70	3179684.22	489	589492.86	3179499.51
368	589705.71	3179953.65	429	589638.48	3179676.75	490	589500.14	3179494.14
369	589629.31	3179941.74	430	589640.77	3179665.47	491	589501.11	3179492.94
370	589602.27	3179934.72	431	589641.54	3179659.05	492	589501.27	3179491.86
371	589584.04	3179925.51	432	589642.86	3179649.84	493	589500.70	3179490.84
372	589573.34	3179916.84	433	589644.72	3179642.70	494	589496.72	3179488.59
373	589561.85	3179903.55	434	589647.54	3179634.78	495	589477.27	3179482.29
374	589554.28	3179891.70	435	589648.45	3179630.52	496	589473.70	3179481.84
375	589548.87	3179880.33	436	589648.38	3179628.15	497	589472.56	3179482.20
376	589543.95	3179865.21	437	589647.86	3179626.41	498	589472.01	3179482.95
377	589541.17	3179848.77	438	589647.00	3179625.00	499	589471.92	3179484.45
378	589541.36	3179841.87	439	589642.65	3179621.01	500	589472.75	3179488.38
379	589542.45	3179836.29	440	589637.14	3179616.33	501	589473.42	3179492.16
380	589544.97	3179826.69	441	589635.87	3179614.53	502	589473.39	3179494.38
381	589547.19	3179820.93	442	589635.27	3179613.09	503	589472.80	3179496.30
382	589548.66	3179818.35	443	589634.73	3179609.88	504	589471.02	3179498.22
383	589550.84	3179816.13	444	589634.91	3179602.11	505	589468.02	3179499.81
384	589552.01	3179815.68	445	589633.42	3179582.73	506	589464.84	3179499.81
385	589553.43	3179815.80	446	589633.47	3179575.23	507	589463.43	3179499.48
386	589555.15	3179816.88	447	589635.47	3179558.70	508	589462.29	3179498.85
387	589556.99	3179819.10	448	589637.94	3179546.37	509	589460.22	3179495.94
388	589558.49	3179822.16	449	589639.81	3179541.54	510	589457.07	3179485.32
389	589559.52	3179826.39	450	589643.27	3179536.77	511	589453.61	3179481.12
390	589560.11	3179834.19	451	589644.59	3179535.63	512	589448.41	3179478.45
391	589560.51	3179836.35	452	589649.73	3179532.45	513	589441.11	3179476.59
392	589561.02	3179837.28	453	589657.17	3179528.85	514	589401.33	3179470.71
393	589561.76	3179837.64	454	589663.50	3179524.02	515	589387.11	3179469.33
394	589562.64	3179837.52	455	589664.63	3179522.22	516	589363.18	3179465.97
395	589564.15	3179836.68	456	589665.91	3179517.90	517	589347.98	3179461.86
396	589566.99	3179833.86	457	589665.89	3179511.96	518	589334.19	3179456.28
397	589568.87	3179830.83	458	589663.71	3179503.50	519	589323.11	3179450.40
398	589569.52	3179828.52	459	589659.16	3179494.38	520	589303.06	3179437.98
399	589569.31	3179826.81	460	589657.44	3179491.86	521	589289.51	3179430.03
400	589568.37	3179824.92	461	589651.15	3179484.81	522	589261.78	3179415.21
401	589565.55	3179821.92	462	589635.23	3179471.58	523	589249.35	3179407.56
402	589560.16	3179815.41	463	589623.93	3179461.56	524	589237.08	3179398.68
403	589558.78	3179811.63	464	589616.51	3179456.19	525	589226.01	3179391.18
404	589558.37	3179807.67	465	589610.61	3179453.55	526	589217.76	3179386.89

Номер точки	Координаты, м Иркутская область, МСК-38		Номер точки	Координаты, м Иркутская область, МСК-38		Номер точки	Координаты, м Иркутская область, МСК-38	
	x	y		x	y		x	y
527	589213.76	3179385.30	1	588971.61	3179757.69	646	589425.48	3179576.28
528	589207.68	3179383.47	Зона 1			647	589424.89	3179606.88
529	589192.89	3179381.40	Зона 1 (2)			648	589426.98	3179619.81
530	589180.45	3179382.09	588	589180.47	3179957.67	649	589433.04	3179636.16
531	589167.48	3179385.66	589	589180.24	3179956.44	650	589441.12	3179649.24
532	589159.83	3179389.71	590	589178.68	3179952.99	651	589445.82	3179654.97
533	589151.25	3179396.04	591	589176.95	3179949.24	652	589455.07	3179664.00
534	589132.23	3179415.06	592	589176.50	3179945.70	653	589509.79	3179702.94
535	589120.49	3179426.58	593	589180.05	3179929.38	654	589521.64	3179714.64
536	589102.41	3179446.65	594	589178.70	3179916.57	655	589527.19	3179723.82
537	589100.89	3179450.22	595	589178.39	3179903.85	656	589529.04	3179729.67
538	589099.23	3179457.42	596	589180.08	3179893.71	657	589529.57	3179740.62
539	589100.61	3179477.19	597	589180.29	3179868.03	658	589525.20	3179759.79
540	589107.24	3179497.56	598	589183.08	3179855.73	659	589506.99	3179812.38
541	589126.23	3179533.83	599	589193.44	3179828.97	660	589505.48	3179830.47
542	589147.41	3179566.26	600	589201.33	3179792.43	661	589506.83	3179838.78
543	589164.39	3179595.78	601	589214.19	3179752.77	662	589512.90	3179854.17
544	589167.72	3179603.10	602	589224.18	3179722.53	663	589519.16	3179871.51
545	589173.70	3179618.88	603	589229.02	3179697.78	664	589524.46	3179893.35
546	589181.09	3179648.46	604	589230.26	3179671.71	665	589523.82	3179899.20
547	589183.83	3179674.86	605	589228.11	3179651.13	666	589522.49	3179905.38
548	589183.88	3179687.94	606	589224.13	3179635.08	667	589522.17	3179908.62
549	589181.44	3179715.36	607	589215.06	3179612.34	668	589522.35	3179910.54
550	589171.45	3179761.50	608	589208.55	3179597.16	669	589525.61	3179916.51
551	589153.41	3179829.66	609	589195.36	3179560.65	670	589531.09	3179922.36
552	589146.50	3179883.93	610	589184.19	3179530.92	671	589535.53	3179927.97
553	589145.70	3179918.76	611	589175.57	3179503.59	672	589540.15	3179937.45
554	589145.49	3179931.66	612	589171.47	3179498.52	673	589543.35	3179943.03
555	589143.79	3179940.39	613	589157.80	3179491.23	674	589547.81	3179946.42
556	589140.04	3179948.10	614	589151.05	3179486.40	675	589556.36	3179949.90
557	589132.85	3179956.56	615	589147.78	3179480.16	676	589570.51	3179953.74
558	589126.27	3179961.81	616	589146.77	3179472.39	677	589582.68	3179958.75
559	589121.79	3179964.51	617	589147.68	3179465.67	678	589596.24	3179964.90
560	589115.31	3179967.48	618	589148.34	3179463.63	679	589606.05	3179967.87
561	589106.44	3179969.88	619	589150.88	3179458.74	680	589629.02	3179971.71
562	589099.97	3179970.63	620	589157.28	3179452.29	681	589658.17	3179980.95
563	589093.38	3179970.54	621	589164.96	3179447.76	682	589682.25	3179993.04
564	589085.68	3179968.53	622	589174.89	3179443.65	683	589712.79	3180010.26
565	589082.61	3179966.52	623	589189.41	3179439.15	684	589739.22	3180022.98
566	589080.11	3179963.58	624	589205.10	3179437.86	685	589743.63	3180024.69
567	589077.38	3179955.99	625	589209.67	3179438.94	686	589759.13	3180029.58
568	589077.39	3179947.38	626	589213.51	3179440.83	687	589799.89	3180038.79
569	589078.83	3179941.98	627	589220.48	3179447.88	688	589826.73	3180045.84
570	589081.05	3179937.63	628	589229.41	3179461.20	689	589838.91	3180050.37
571	589083.38	3179934.30	629	589240.77	3179471.85	690	589854.44	3180058.02
572	589087.22	3179929.68	630	589249.89	3179476.74	691	589870.56	3180067.35
573	589093.93	3179919.90	631	589259.91	3179480.49	692	589954.89	3180120.09
574	589094.79	3179917.29	632	589312.81	3179492.10	693	590011.63	3180164.58
575	589095.55	3179913.06	633	589352.76	3179503.05	694	590040.35	3180193.77
576	589096.23	3179899.44	634	589384.30	3179511.84	695	590056.98	3180214.47
577	589097.40	3179890.29	635	589401.17	3179513.07	696	590076.15	3180244.20
578	589099.17	3179879.82	636	589422.63	3179511.36	697	590091.64	3180276.99
579	589099.76	3179866.35	637	589432.88	3179512.71	698	590099.57	3180301.44
580	589098.48	3179860.35	638	589436.72	3179514.12	699	590101.97	3180311.67
581	589094.76	3179851.50	639	589442.72	3179517.66	700	590106.37	3180341.70
582	589080.74	3179831.28	640	589446.85	3179521.77	701	590111.26	3180396.45
583	589063.08	3179809.71	641	589448.33	3179524.44	702	590110.38	3180414.54
584	589043.39	3179791.05	642	589448.72	3179528.37	703	590101.17	3180448.17
585	589027.35	3179780.04	643	589444.57	3179536.74	704	590098.59	3180459.33
586	589013.17	3179772.96	644	589430.04	3179554.83	705	590097.58	3180467.49
587	588993.84	3179766.06	645	589426.98	3179562.69	706	590097.44	3180491.79

Номер точки	Координаты, м Иркутская область, МСК-38		Номер точки	Координаты, м Иркутская область, МСК-38		Номер точки	Координаты, м Иркутская область, МСК-38	
	x	y		x	y		x	y
707	590095.30	3180501.48	768	590335.39	3181608.24	829	590447.57	3182122.32
708	590082.52	3180525.51	769	590332.76	3181618.74	830	590454.89	3182122.50
709	590081.74	3180532.59	770	590325.82	3181632.21	831	590470.31	3182127.45
710	590082.95	3180551.58	771	590315.97	3181643.94	832	590475.18	3182128.44
711	590080.94	3180567.15	772	590287.77	3181667.64	833	590477.76	3182128.47
712	590072.55	3180604.44	773	590225.00	3181720.80	834	590484.90	3182126.73
713	590073.24	3180615.78	774	590188.86	3181752.99	835	590499.81	3182121.96
714	590077.74	3180621.75	775	590178.87	3181762.62	836	590526.69	3182116.92
715	590080.92	3180623.19	776	590169.51	3181772.91	837	590548.43	3182108.10
716	590093.67	3180625.29	777	590162.41	3181782.45	838	590603.20	3182092.86
717	590097.85	3180626.49	778	590157.90	3181790.52	839	590631.48	3182083.44
718	590100.81	3180628.38	779	590153.86	3181801.35	840	590658.50	3182072.34
719	590103.33	3180631.71	780	590151.21	3181813.23	841	590681.36	3182066.73
720	590105.52	3180641.04	781	590148.69	3181836.84	842	590685.51	3182065.26
721	590103.80	3180670.95	782	590147.80	3181851.72	843	590692.97	3182061.36
722	590103.21	3180691.68	783	590147.74	3181875.54	844	590701.02	3182055.90
723	590101.52	3180697.32	784	590152.39	3181901.28	845	590705.10	3182053.20
724	590099.78	3180700.29	785	590158.44	3181913.82	846	590707.71	3182052.09
725	590091.27	3180711.00	786	590164.11	3181920.87	847	590717.78	3182049.99
726	590090.39	3180713.85	787	590169.90	3181925.91	848	590724.63	3182050.05
727	590091.00	3180732.15	788	590190.72	3181941.39	849	590727.77	3182050.68
728	590090.45	3180735.84	789	590199.42	3181951.26	850	590731.36	3182052.27
729	590087.18	3180744.75	790	590203.51	3181958.16	851	590739.41	3182061.24
730	590081.88	3180754.29	791	590206.59	3181965.78	852	590754.78	3182076.00
731	590076.40	3180765.93	792	590209.49	3181977.60	853	590768.97	3182082.99
732	590075.62	3180773.64	793	590211.34	3181989.18	854	590780.49	3182085.63
733	590079.45	3180786.03	794	590215.38	3182012.85	855	590784.71	3182085.99
734	590082.85	3180797.61	795	590221.05	3182030.85	856	590803.89	3182084.37
735	590085.81	3180812.07	796	590227.41	3182042.79	857	590820.30	3182082.24
736	590089.14	3180830.43	797	590234.20	3182051.04	858	590831.59	3182082.63
737	590095.44	3180891.48	798	590236.23	3182052.57	859	590847.53	3182087.43
738	590094.52	3180922.38	799	590240.01	3182054.25	860	590862.34	3182092.32
739	590092.18	3180940.83	800	590245.63	3182054.55	861	590868.05	3182093.22
740	590090.68	3180948.69	801	590257.48	3182053.35	862	590881.86	3182092.14
741	590081.62	3180979.59	802	590261.16	3182053.92	863	590896.48	3182089.47
742	590071.31	3181003.05	803	590272.37	3182060.40	864	590907.45	3182088.51
743	590041.13	3181056.63	804	590278.53	3182066.82	865	590922.89	3182087.61
744	590038.86	3181064.58	805	590288.23	3182080.11	866	590959.01	3182082.30
745	590038.26	3181071.21	806	590293.57	3182087.34	867	590965.47	3182079.96
746	590040.35	3181082.88	807	590301.38	3182095.59	868	590969.11	3182078.01
747	590051.61	3181110.69	808	590310.17	3182102.85	869	590979.57	3182070.36
748	590056.23	3181132.02	809	590316.76	3182107.35	870	590984.11	3182068.11
749	590058.60	3181162.89	810	590329.60	3182114.22	871	590988.98	3182067.54
750	590060.69	3181179.27	811	590361.77	3182127.87	872	591002.13	3182067.90
751	590068.31	3181204.80	812	590372.55	3182131.92	873	591014.22	3182070.48
752	590079.90	3181221.00	813	590377.26	3182132.28	874	591018.39	3182069.94
753	590110.05	3181239.48	814	590380.15	3182131.53	875	591031.91	3182065.65
754	590125.70	3181253.40	815	590385.11	3182128.35	876	591043.87	3182063.82
755	590136.65	3181265.61	816	590387.31	3182126.97	877	591095.07	3182055.96
756	590196.99	3181325.97	817	590389.46	3182126.16	878	591118.44	3182056.26
757	590255.86	3181389.60	818	590393.10	3182126.13	879	591135.72	3182059.29
758	590321.43	3181444.23	819	590402.40	3182127.78	880	591146.00	3182062.38
759	590331.92	3181455.12	820	590410.08	3182127.39	881	591162.87	3182069.94
760	590346.49	3181475.82	821	590417.81	3182126.19	882	591186.74	3182086.71
761	590356.78	3181500.36	822	590419.65	3182126.52	883	591207.99	3182105.85
762	590359.62	3181517.88	823	590422.17	3182127.78	884	591228.45	3182120.13
763	590359.39	3181528.08	824	590427.09	3182131.08	885	591246.47	3182132.94
764	590358.20	3181535.52	825	590429.37	3182131.86	886	591260.71	3182147.28
765	590355.00	3181546.74	826	590430.96	3182131.62	887	591270.16	3182160.18
766	590343.18	3181576.68	827	590433.87	3182130.00	888	591276.46	3182170.32
767	590338.35	3181591.71	828	590439.29	3182125.62	889	591288.17	3182192.31

Номер точки	Координаты, м Иркутская область, МСК-38		Номер точки	Координаты, м Иркутская область, МСК-38		Номер точки	Координаты, м Иркутская область, МСК-38	
	x	y		x	y		x	y
890	591303.15	3182231.01	951	590972.67	3182094.99	1012	589784.31	3181976.22
891	591309.35	3182253.33	952	590940.06	3182102.34	1013	589766.05	3181955.37
892	591314.14	3182276.49	953	590920.35	3182106.57	1014	589755.36	3181920.15
893	591313.87	3182283.57	954	590895.75	3182110.71	1015	589746.48	3181874.19
894	591312.37	3182288.16	955	590881.14	3182113.20	1016	589721.64	3181834.74
895	591309.96	3182291.55	956	590867.04	3182119.50	1017	589703.63	3181798.11
896	591302.79	3182296.95	957	590851.47	3182124.93	1018	589708.14	3181750.26
897	591281.74	3182308.47	958	590811.31	3182122.59	1019	589714.35	3181697.67
898	591274.86	3182315.58	959	590799.24	3182118.57	1020	589722.39	3181637.82
899	591268.10	3182329.62	960	590747.20	3182097.60	1021	589722.34	3181562.04
900	591259.54	3182375.07	961	590731.86	3182084.58	1022	589747.14	3181445.46
901	591252.42	3182414.70	962	590722.94	3182076.57	1023	589747.42	3181300.62
902	591252.54	3182440.08	963	590721.78	3182074.77	1024	589793.93	3181199.43
903	591255.06	3182450.88	964	590720.74	3182070.03	1025	589841.81	3181161.30
904	591257.28	3182456.73	965	590718.15	3182062.38	1026	589900.52	3181125.36
905	591267.42	3182474.01	966	590717.06	3182059.86	1027	589958.06	3181094.70
906	591281.78	3182495.10	967	590711.93	3182056.80	1028	590006.85	3181068.45
907	591297.79	3182528.91	968	590708.44	3182056.26	1029	590013.91	3181062.48
908	591302.41	3182537.64	969	590701.08	3182059.80	1030	590032.60	3181048.98
909	591299.14	3182538.96	970	590678.75	3182081.01	1031	590052.87	3181022.61
910	591291.70	3182529.84	971	590643.63	3182093.79	1032	590056.78	3180988.11
911	591265.32	3182500.77	972	590551.62	3182117.91	1033	590060.40	3180983.07
912	591244.87	3182480.64	973	590514.38	3182148.42	1034	590067.34	3180981.84
913	591227.08	3182457.90	974	590495.44	3182157.36	1035	590070.00	3180976.86
914	591225.36	3182450.34	975	590485.77	3182160.63	1036	590074.41	3180964.47
915	591224.97	3182435.22	976	590480.94	3182161.20	1037	590076.81	3180948.93
916	591214.88	3182396.25	977	590469.87	3182160.78	1038	590070.21	3180946.32
917	591212.74	3182368.56	978	590464.27	3182162.64	1039	590070.20	3180936.33
918	591212.04	3182359.35	979	590456.47	3182172.69	1040	590076.07	3180856.89
919	591207.85	3182326.77	980	590450.46	3182188.26	1041	590071.35	3180814.17
920	591207.85	3182317.86	981	590442.97	3182208.87	1042	590070.92	3180780.60
921	591210.90	3182312.76	982	590436.79	3182221.35	1043	590066.09	3180778.29
922	591232.77	3182289.87	983	590427.67	3182231.31	1044	590049.31	3180776.22
923	591235.63	3182286.99	984	590416.59	3182233.53	1045	590028.33	3180763.05
924	591236.12	3182283.99	985	590397.99	3182230.41	1046	590022.90	3180757.11
925	591234.43	3182281.47	986	590362.57	3182214.48	1047	590024.67	3180751.77
926	591229.29	3182278.86	987	590341.68	3182200.11	1048	590035.81	3180739.02
927	591223.44	3182276.58	988	590291.22	3182154.75	1049	590059.08	3180697.35
928	591222.36	3182271.90	989	590283.84	3182152.26	1050	590071.61	3180674.46
929	591223.41	3182253.81	990	590281.59	3182147.40	1051	590072.19	3180659.88
930	591223.55	3182229.15	991	590279.79	3182141.16	1052	590070.66	3180646.89
931	591223.20	3182197.56	992	590262.20	3182112.66	1053	590068.37	3180641.07
932	591218.90	3182189.43	993	590250.70	3182102.58	1054	590062.49	3180634.71
933	591210.44	3182186.34	994	590193.41	3182079.96	1055	590060.28	3180632.31
934	591198.72	3182182.02	995	590185.27	3182075.52	1056	590060.69	3180614.67
935	591196.31	3182175.27	996	590182.95	3182066.94	1057	590059.97	3180609.45
936	591198.88	3182169.57	997	590186.20	3182042.73	1058	590060.82	3180602.43
937	591211.65	3182156.64	998	590185.05	3182020.65	1059	590056.35	3180589.77
938	591228.63	3182143.83	999	590178.02	3181997.91	1060	590056.82	3180586.47
939	591228.84	3182139.96	1000	590175.27	3181991.79	1061	590057.30	3180583.17
940	591223.23	3182133.39	1001	590172.74	3181988.70	1062	590057.09	3180582.24
941	591198.59	3182122.02	1002	590167.30	3181986.36	1063	590019.99	3180569.55
942	591193.77	3182117.07	1003	590129.83	3181979.52	1064	589988.16	3180556.53
943	591154.55	3182108.13	1004	590118.43	3181975.23	1065	589980.92	3180558.84
944	591106.68	3182096.04	1005	590115.09	3181970.55	1066	589977.20	3180555.09
945	591079.26	3182092.95	1006	590074.84	3181970.31	1067	589977.02	3180550.35
946	591047.49	3182093.82	1007	589999.88	3182001.03	1068	589988.60	3180544.02
947	590997.78	3182087.61	1008	589966.62	3182022.54	1069	590014.56	3180528.09
948	590990.33	3182088.24	1009	589918.77	3182039.37	1070	590065.76	3180466.11
949	590986.70	3182091.09	1010	589873.14	3182041.50	1071	590079.99	3180415.53
950	590982.63	3182093.13	1011	589833.14	3182029.05	1072	590079.30	3180392.25

Номер точки	Координаты, м Иркутская область, МСК-38		Номер точки	Координаты, м Иркутская область, МСК-38		Номер точки	Координаты, м Иркутская область, МСК-38	
	x	y		x	y		x	y
1073	590068.51	3180362.73	1087	589903.05	3180133.71	1101	589452.11	3179789.64
1074	590070.77	3180322.20	1088	589873.26	3180091.89	1102	589439.09	3179766.72
1075	590066.03	3180286.62	1089	589866.01	3180084.18	1103	589435.44	3179726.70
1076	590055.54	3180266.07	1090	589866.12	3180080.16	1104	589428.53	3179700.78
1077	590011.51	3180249.99	1091	589865.17	3180073.20	1105	589418.32	3179679.12
1078	590000.46	3180236.19	1092	589863.65	3180069.39	1106	589402.08	3179654.91
1079	589984.76	3180202.38	1093	589848.93	3180058.59	1107	589385.64	3179656.05
1080	589973.67	3180192.12	1094	589843.04	3180056.40	1108	589300.45	3179706.90
1081	589946.73	3180194.85	1095	589836.12	3180057.33	1109	589274.46	3179789.04
1082	589941.40	3180195.30	1096	589834.29	3180058.80	1110	589188.75	3179928.00
1083	589936.30	3180192.63	1097	589832.70	3180060.48	1111	589183.54	3179957.97
1084	589927.04	3180181.68	1098	589829.38	3180064.47	588	589180.47	3179957.67
1085	589920.34	3180169.26	1099	589480.54	3179945.22			
1086	589913.83	3180148.95	1100	589464.41	3179830.92			

Приложение 2
к Приказу Енисейского БВУ
от « 15 » июля 2020 г. № 271

Графическое описание границы части зоны затопления 1 % обеспеченности территории, прилегающей к р. Кимильтей, в с. Кимильтей Зиминского района Иркутской области

ОБЗОРНАЯ СХЕМА

расположения листов к карте(плану) зоны затопления территории населенного пункта с. Кимильтей, при прохождении по реке Кимильтей (левый берег) расхода паводка 1% обеспеченности

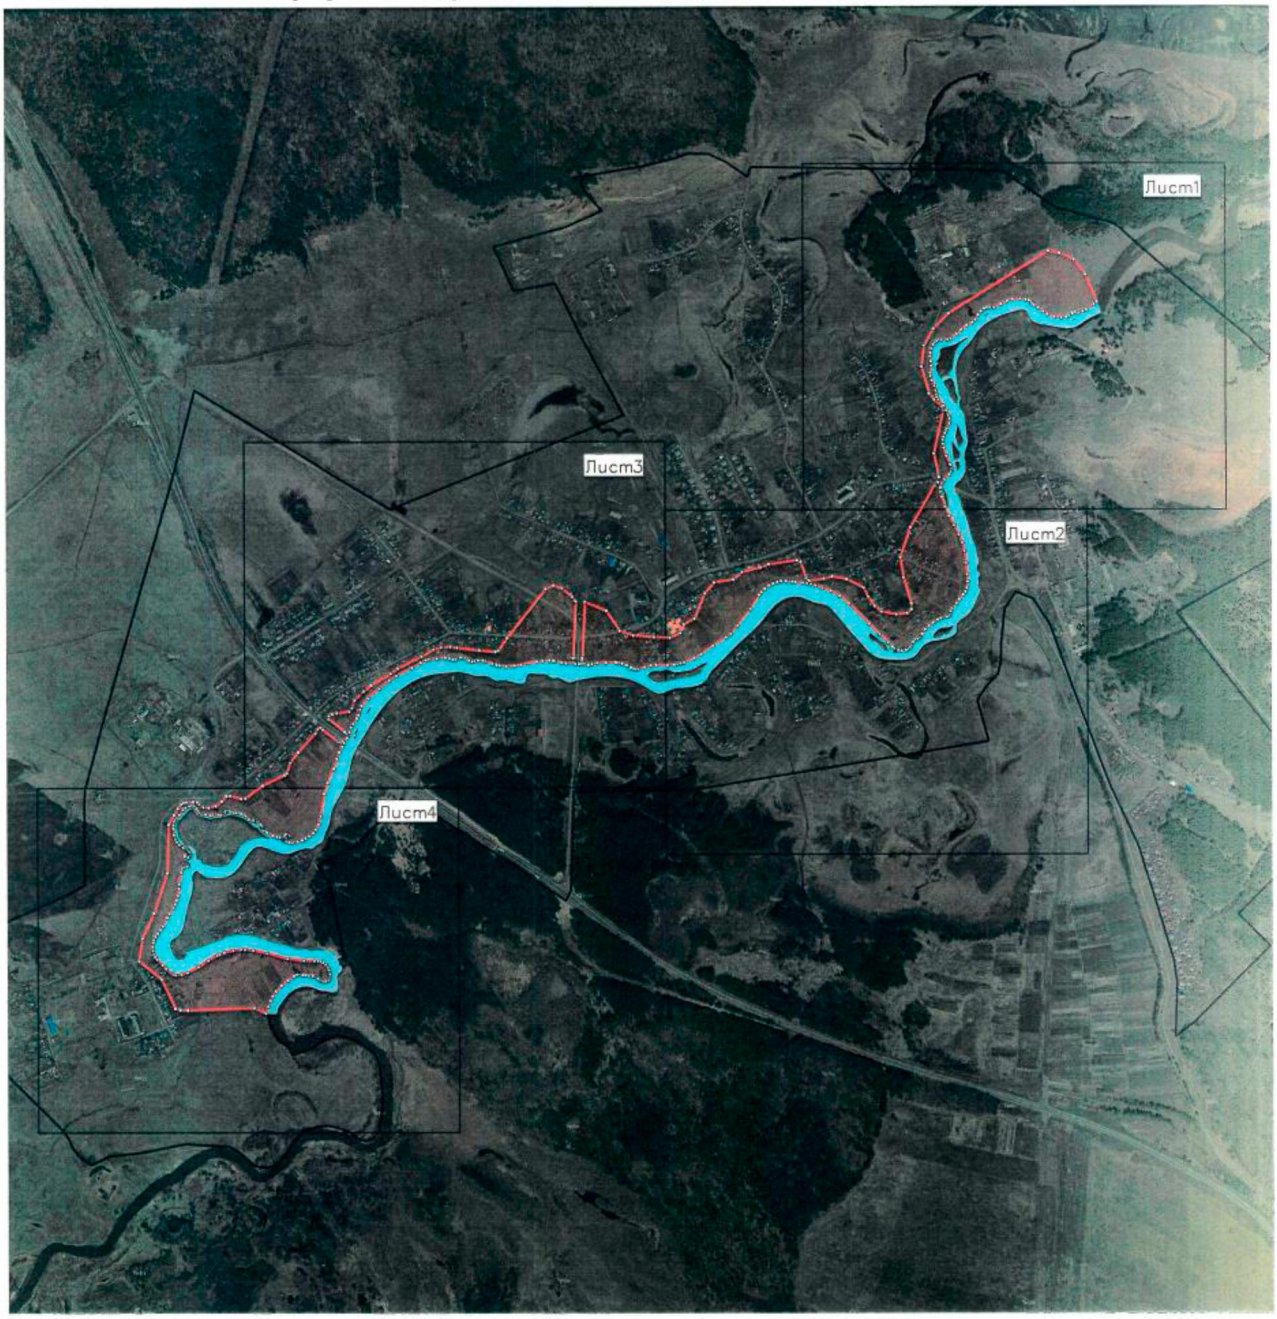

План границ зон с особыми условиями использования Масштаб 1:15000

Используемые условные знаки и обозначения:

-характерная точка границы затопления

-граница населенного пункта

-зона затопления при уровне 1% обеспеченности

-водный объект в пределах зоны проектирования

УТВЕРЖДАЮ:

Енисейское бассейновое водное управление По доверенности №08-3762 от 10.09.19. Заместитель руководителя - Нагорными ТОВР по Иркутской области М.М. Лядвин М.Г.

План границ объекта

Зоны затопления территории населенного пункта с. Кимильтей, при прохождении по реке Ока (левый берег) расхода паводка 1% обеспеченности

Кимильтей

Лист № 1

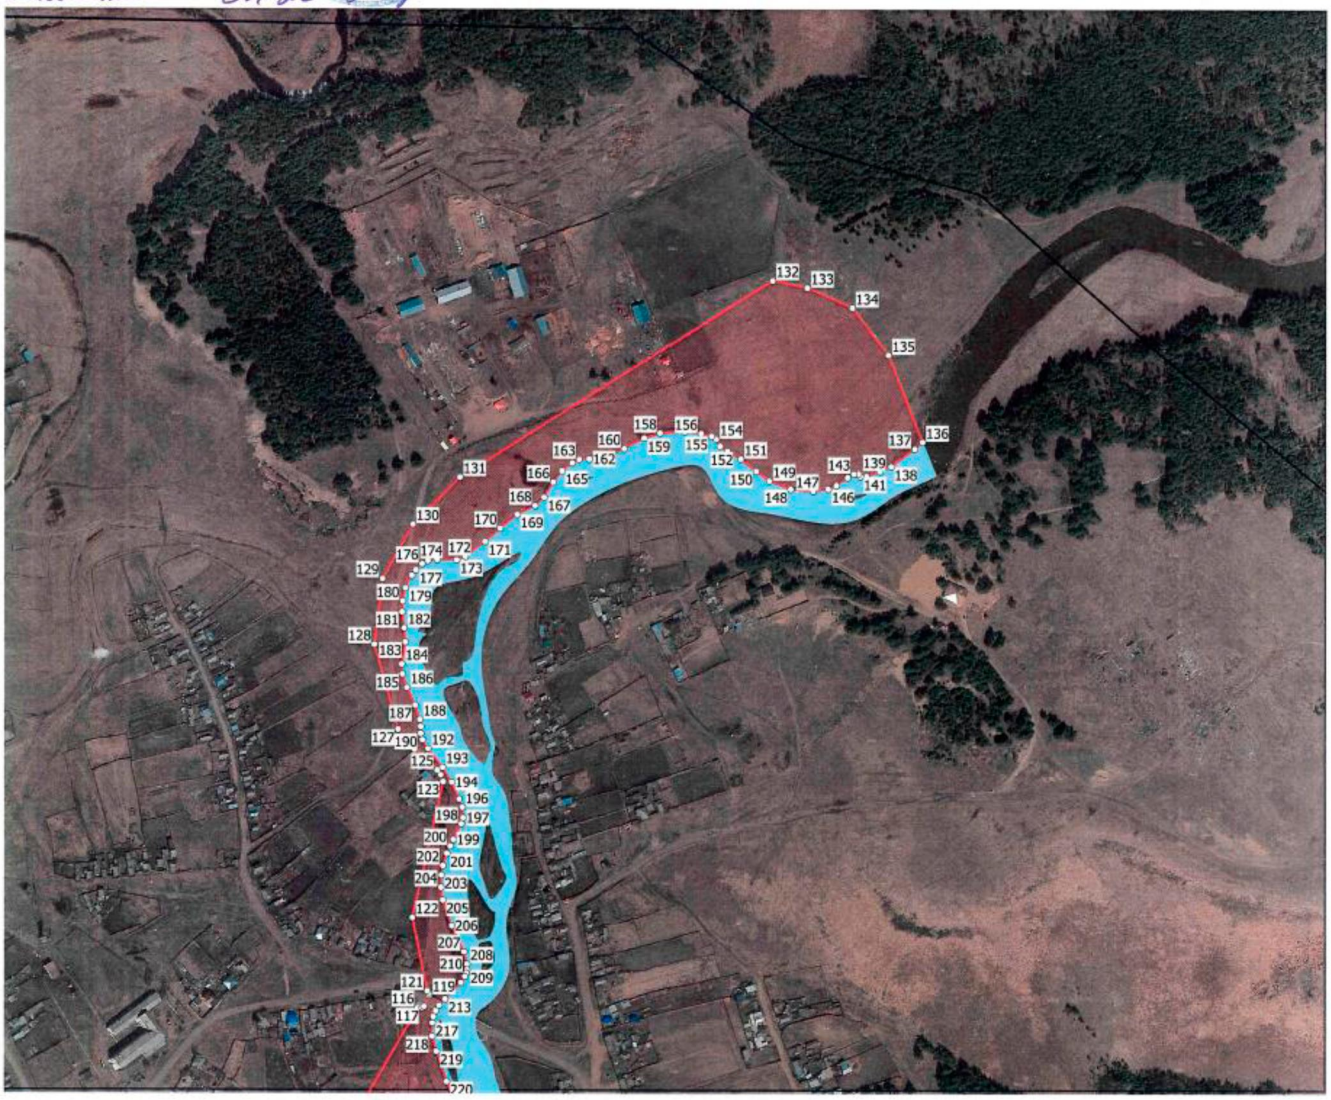

План границ зон с особыми условиями использования Масштаб 1:5000

Используемые условные знаки и обозначения:

- ○ 1 -характерная точка границы затопления и ее номер
- -граница населенного пункта
- -зона затопления при уровне 1% обеспеченности
- -водный объект в пределах зоны проектирования

Управление Росреестра по Иркутской области

Зам. руководителя Управления Росреестра по Иркутской области Л.М. Варфоломеева письмо № 08-

Подпись Н.Ю. Краснова Дата "__" _____ г.

Место для оттиска печати лица, составившего карту (план) объекта.

Квалификационный № 24-10-86 Краснова Наталья

СОГЛАСОВАНО:

Министерство природных ресурсов и экологии Иркутской области

Департамент Федеральной службы по гидрометеорологии и мониторингу окружающей среды по Сибирскому Федеральному округу

Начальник Департамента А.Н. Гретчин

Главное управление МЧС России по Иркутской области

Врио начальника полковник вн службы А.Ю. Белоусенко

Межрегиональное управление Росприроднадзора по Иркутской области и Байкальской природной территории

Квалификационный № 24-10-86 Краснова

Доверенность верить Кадастровый инженер Н. Краснова Н.Ю. Краснова

УТВЕРЖДАЮ:

Енисейское бассейновое водное управление По доверенности №08-3268 от 10.09.19г Заместитель руководителя – начальник ТОВР по Иркутской области Ж.И. Хорвей

План границ объекта

Лист № 2

Зоны затопления территории населенного пункта с. Кимильтей, при прохождении по реке ~~Ока~~ (левый берег) расхода паводка 1% обеспеченности Кимильтей*

План границ зон с особыми условиями использования Масштаб 1:5000

Используемые условные знаки и обозначения:

- 1 -характерная точка границы затопления и ее номер
- -граница населенного пункта
- -зона затопления при уровне 1% обеспеченности
- -водный объект в пределах зоны проектирования

Управление Росреестра по Иркутской области

Зам. руководителя Управления Росреестра по Иркутской области Л.М. Варфоломеева письмо № 08-7436/19 2004г

Подпись Краснова Дата "__" _____ г.

Место для оттиска печати лица, составившего карту (план) объекта.

Кадастровый инженер Краснова Наталья Юрьевна СНИЛС № 047-785-081 00 Квалификационный № 24-10-86

СОГЛАСОВАНО:

Министерство природных ресурсов и экологии Иркутской области

Департамент Федеральной службы по гидрометеорологии и мониторингу окружающей среды по Сибирскому Федеральному округу

Главное управление МЧС России по Иркутской области

Полковник вн. службы В.С. Фещенко

Межрегиональное управление Росприроднадзора по Иркутской области и Байкальской природной территории

* Исправленному верить Кадастровый инженер Н. Краснова Н.Ю. Краснова

УТВЕРЖДАЮ:

Енисейское бассейновое водное управление По доверенности № 38-3768 от 10.09.19г Заместитель руководителя – Начальник ТОВР по Иркутской области

План границ объекта

Зоны затопления территории населенного пункта с. Кимильтей, при прохождении по реке ~~Ока~~ (левый берег) расхода паводка 1% обеспеченности Кимильтей *

Лист № 3

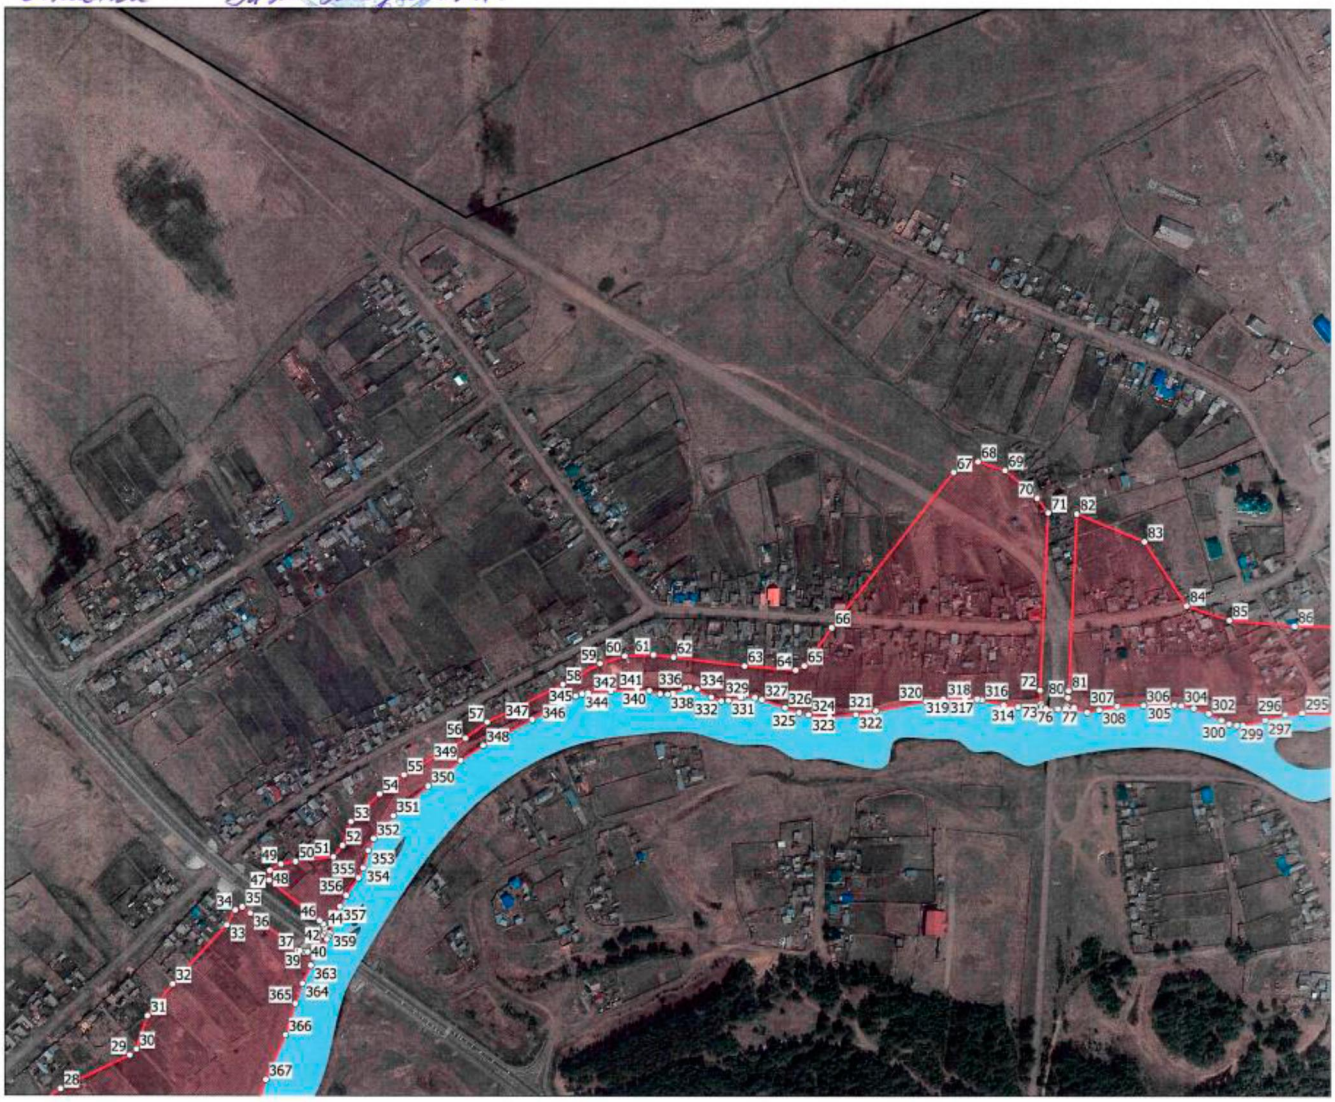

План границ зон с особыми условиями использования Масштаб 1:5000

Используемые условные знаки и обозначения:

- 1 -характерная точка границы затопления и ее номер
- -граница населенного пункта
- -зона затопления при уровне 1% обеспеченности
- -водный объект в пределах зоны проектирования

Управление Росреестра по Иркутской области

ЗАМ РУКОВОДИТЕЛЯ УПРАВЛЕНИЯ РОСРЕЕСТРА ПО ИРКУТСКОЙ ОБЛАСТИ

Кадастровый инженер Краснова Наталья Юрьевна, СНИЛС № 047-788-081-00, Квалификационный № 24-10-86

Л.М. Варфоломеева

ПИСЬМО № 08-14384-07

Подпись Краснова Дата "___"_____г.

Место для оттиска печати лица, составившего карту (план) объекта.

СОГЛАСОВАНО:

Министерство природных ресурсов и экологии Иркутской области

Департамент Федеральной службы по гидрометеорологии и мониторингу окружающей среды по Сибирскому Федеральному округу

НАЧАЛЬНИК ДЕПАРТАМЕНТА А.Н. ГРЕЧУШКИН

Главное управление МЧС России по Иркутской области

ПОЛКОВНИК ВН. СЛУЖБЫ В.С. ФЕДОСЕНКО

Межрегиональное управление Росприроднадзора по Иркутской области и Байкальской природной территории

Н.Ю. Краснова

* Исправленному верить Кадастровый Инженер Н. Краснова

УТВЕРЖДАЮ:

Енисейское бассейновое водное управление по доверенности Исх-1868 от 10.05.19 г Заместитель руководителя Ангарского ТОУВ по Иркутской области Мирт Мерзлов М.Г.

План границ объекта

Зоны затопления территории населенного пункта с. Кимильтей, при прохождении по реке ~~Ока~~ (левый берег) расхода паводка 1% обеспеченности Кимильтей *

План границ зон с особыми условиями использования Масштаб 1:5000

Используемые условные знаки и обозначения:

- 1 -характерная точка границы затопления и ее номер
- -граница населенного пункта
- -зона затопления при уровне 1% обеспеченности
- -водный объект в пределах зоны проектирования

Управление Росреестра по Иркутской области

Зам. руководителя Управления Росреестра по Иркутской области Л.М. Варфоломеева

Письмо № 08-4354/07-20042

Подпись _____ Дата "___" _____ _____ г.

Место для оттиска печати лица, составившего карту (план) объекта.

Кадастровый инженер Краснова Наталья Юрьевна, СНИЛС № 047-785-097-00, Квалификационный аттестат № 38-10-86

СОГЛАСОВАНО:

Министерство природных ресурсов и экологии Иркутской области

Департамент Федеральной службы по гидрометеорологии и мониторингу окружающей среды по Сибирскому Федеральному округу

Главное управление МЧС России по Иркутской области

Полковник вн. службы В.С. Федосеенко

Межрегиональное управление Росприроднадзора по Иркутской области и Байкальской природной территории

* Исправленному верить Кадастровый инженер Н. Краснова, Н.Ю. Краснова

ОБЗОРНАЯ СХЕМА

расположения листов к карте(плану) зоны затопления территории населенного пункта с. Кимильтей, при прохождении по реке Кимильтей (правый берег) расхода паводка 1% обеспеченности

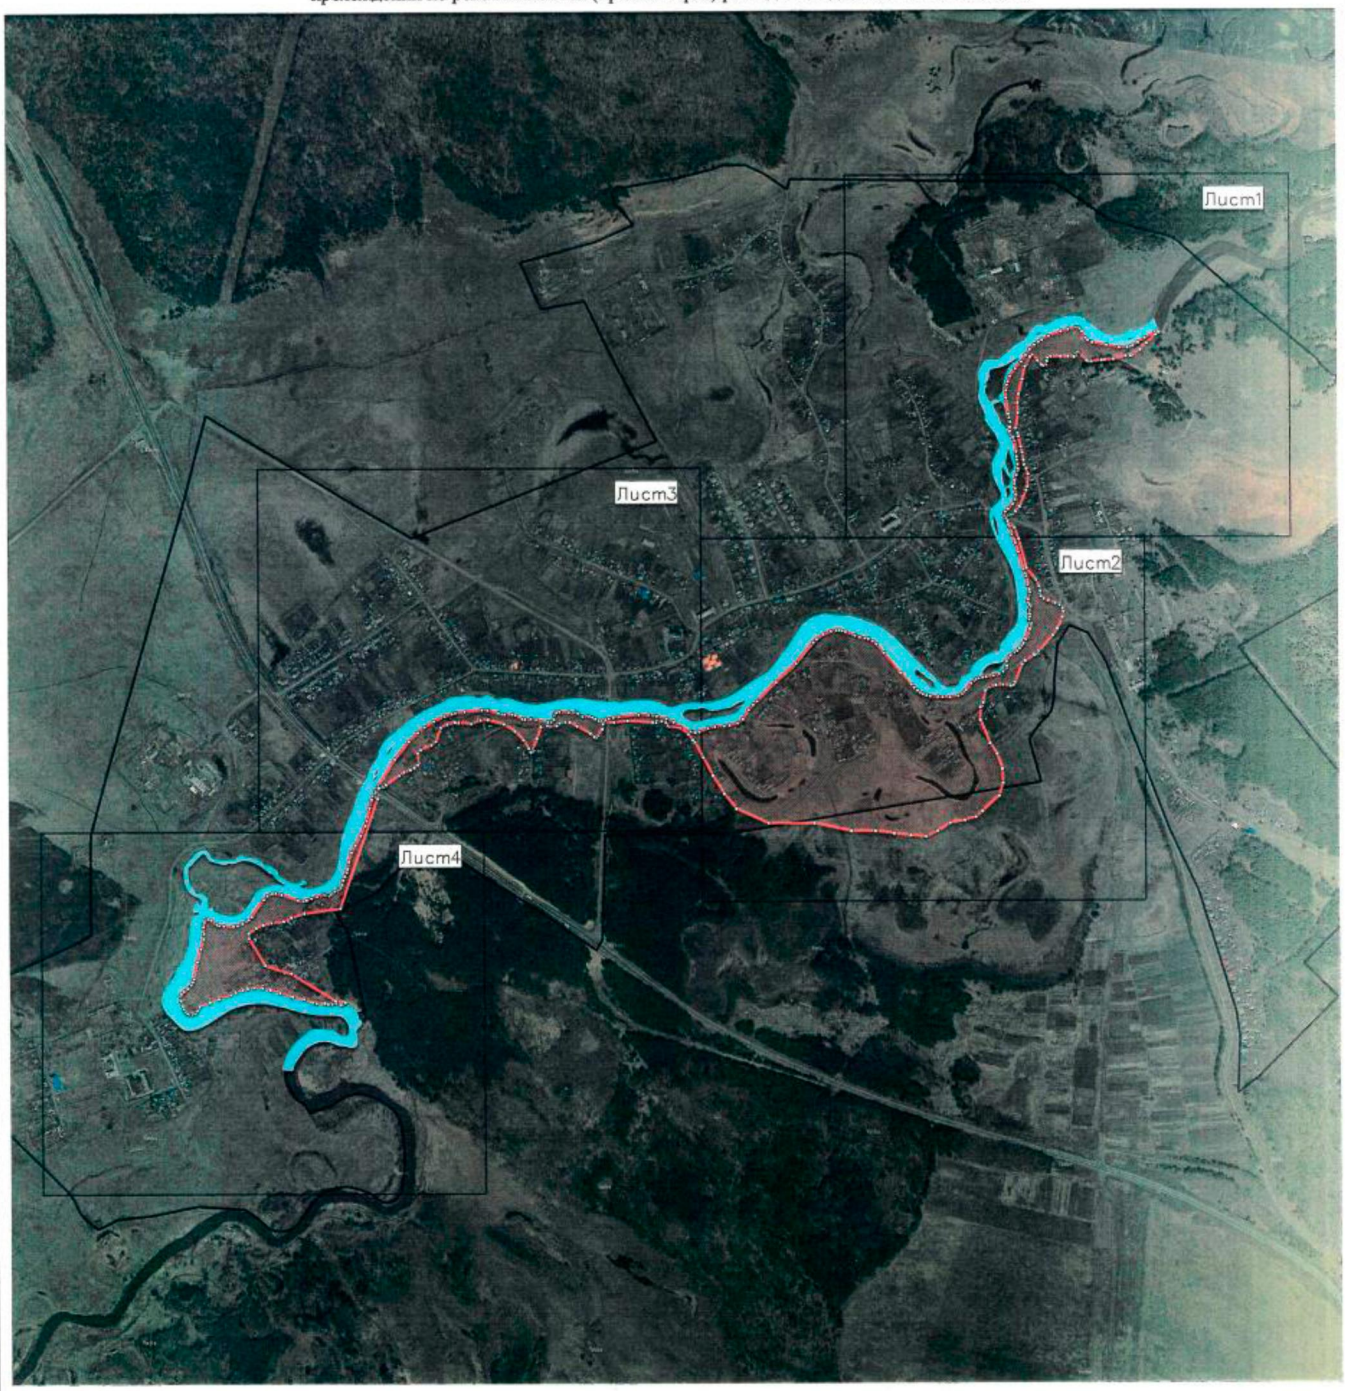

План границ зон с особыми условиями использования Масштаб 1:15000

Используемые условные знаки и обозначения:

-характерная точка границы затопления

-граница населенного пункта

-зона затопления при уровне 1% обеспеченности

-водный объект в пределах зоны проектирования

УТВЕРЖДАЮ:

Енисейское бассейновое водное управление По доверенности Усв-3268 от 10.09.19 Заместитель руководителя - Начальник отдела по территории области МВ Лазарев М.Г.

План границ объекта

Зоны затопления территории населенного пункта с. Кимильтей, при прохождении по реке ~~Ока~~ (правый берег) расхода паводка 1% обеспеченности

Кимильтей *

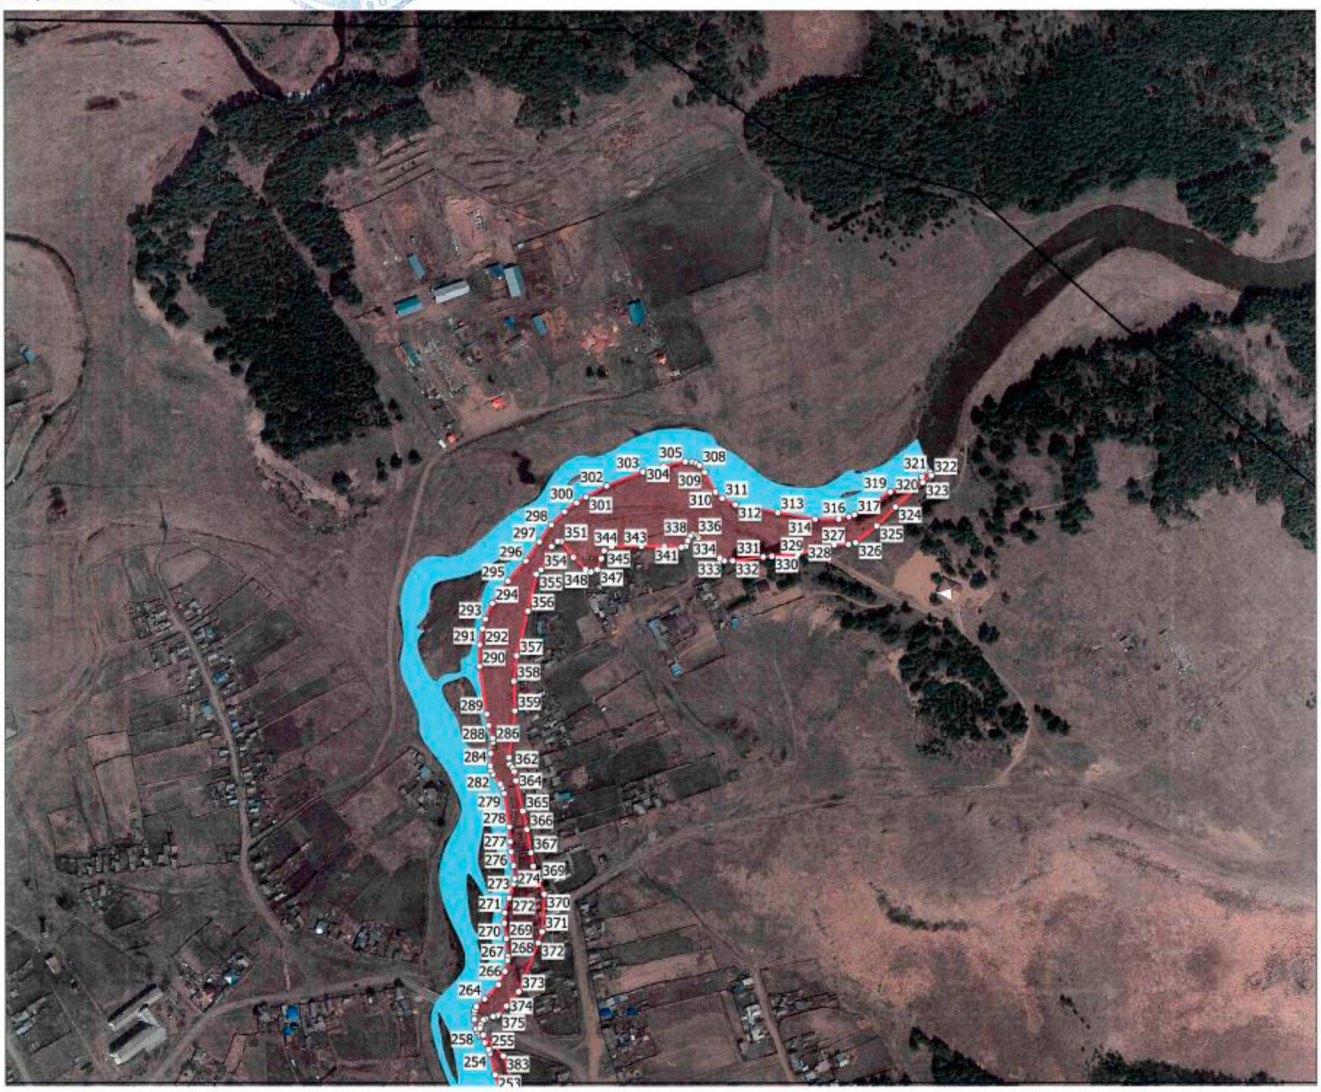

План границ зон с особыми условиями использования Масштаб 1:5000

Используемые условные знаки и обозначения:

- ○ 1 -характерная точка границы затопления и ее номер
- -граница населенного пункта
- -зона затопления при уровне 1% обеспеченности
- -водный объект в пределах зоны проектирования

Управление Росреестра по Иркутской области

_____

Подпись _____ Дата "___" _____ _____г.

Место для оттиска печати лица, составившего карту (план) объекта.

СОГЛАСОВАНО:

Министерство природных ресурсов и экологии Иркутской области

_____

Департамент Федеральной службы по гидрометеорологии и мониторингу окружающей среды по Сибирскому Федеральному округу

_____

Главное управление МЧС России по Иркутской области

_____

Межрегиональное управление Росприроднадзора по Иркутской области и Байкальской природной территории

_____

* Исправленному верить Кадастровый инженер Н. Краснова Н.Ю. Краснова

УТВЕРЖДАЮ:

Енисейское бассейновое водное управление ~~по делегированию~~ №08-3868 от 10.09.18г
Заместитель руководителя Начальник ТОВР по Иркутской области Мдл Людвиг М.Г.

План границ объекта

Зоны затопления территории населенного пункта с. Кимильтей, при прохождении по реке ~~Ока~~ (правый берег) расхода паводка 1% обеспеченности

Кимильтей *

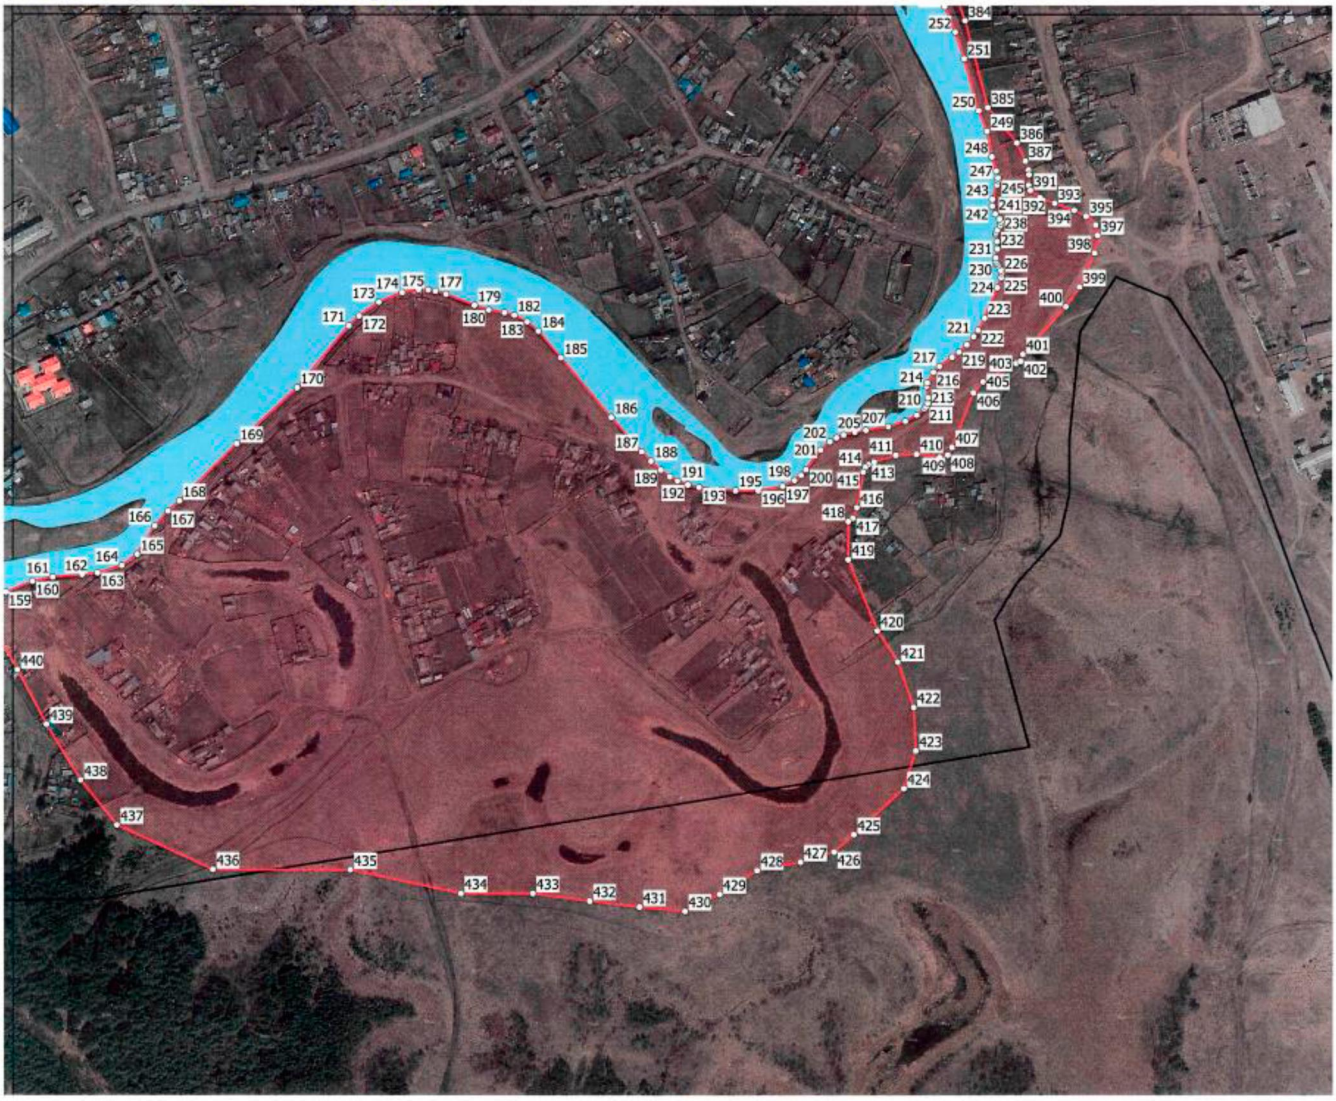

План границ зон с особыми условиями использования Масштаб 1:5000

Используемые условные знаки и обозначения:

- 1 -характерная точка границы затопления и ее номер
- -граница населенного пункта
- -зона затопления при уровне 1% обеспеченности
- -водный объект в пределах зоны проектирования

Управление Росреестра по Иркутской области

Зам. руководителя Управления Росреестра по Иркутской области
Л.М. Варфоломеева
Письмо № 08-1431/01-2004/2020

Подпись Красавина Дата "___" _____ г.

Место для оттиска печати лица, составившего карту (план) объекта.

Кадастровый инженер Красавина Наталья Юрьевна
Квалификационный № 24-10-86
СНИЛС № 047-785-281-00

СОГЛАСОВАНО:

Министерство природных ресурсов и экологии Иркутской области

Департамент Федеральной службы по гидрометеорологии и мониторингу окружающей среды по Сибирскому Федеральному округу
Начальник Департамента А.Н. Гритчин
Врио начальника

Главное управление МЧС России по Иркутской области
Помощник начальника службы В.С. Федосенко

Межрегиональное управление Росприроднадзора по Иркутской области и Байкальской природной территории

* Исправленному верить Кадастровый инженер Н. Краснова Н.Ю. Краснова

УТВЕРЖДАЮ:

Енисейское бассейновое водное управление По доверенности № 09-3261 от 10.09.19 Заместитель руководителя – Начальник ТОВГ по Иркутской области М.К. Лядвинский

План границ объекта

Лист № 3

Зоны затопления территории населенного пункта с. Кимильтей, при прохождении по реке Ока (правый берег) расхода паводка 1% обеспеченности

Кимильтей *

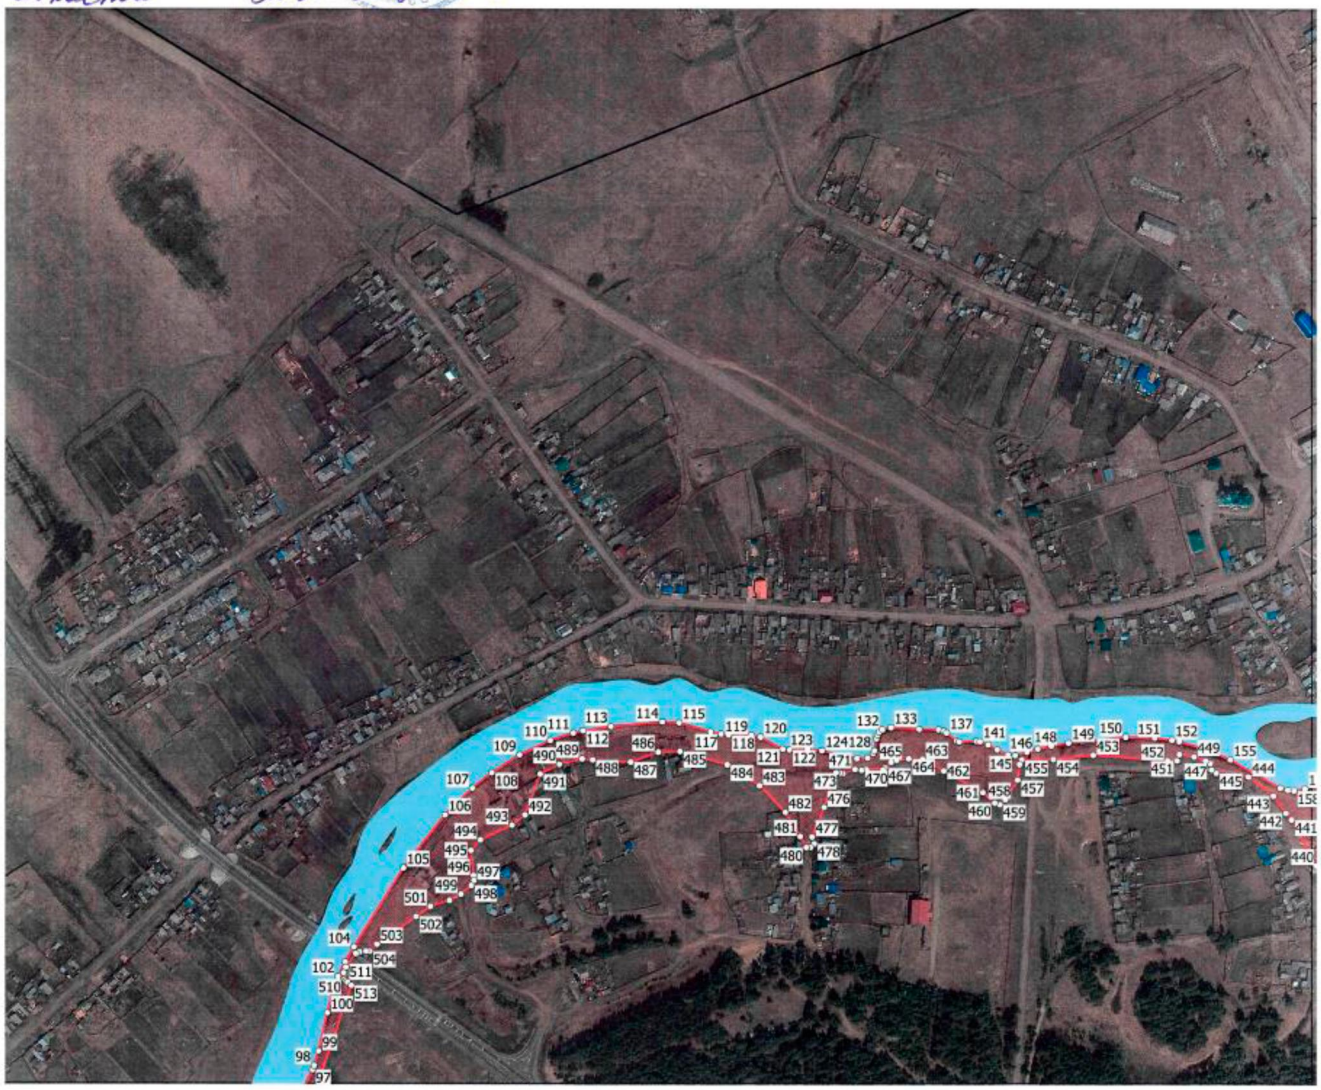

План границ зон с особыми условиями использования Масштаб 1:5000

Используемые условные знаки и обозначения:

- ○ 1 -характерная точка границы затопления и ее номер
- -граница населенного пункта
- -зона затопления при уровне 1% обеспеченности
- -водный объект в пределах зоны проектирования

Управление Росреестра по Иркутской области

Зам. руководителя Управления Росреестра по Иркутской области А.М. Варфоломеева письмо № 08-1436/07

Подпись А.Краснова Дата "___" _____ г.

Место для оттиска печати лица, составившего карту (план) объекта.

СОГЛАСОВАНО:

Министерство природных ресурсов и экологии Иркутской области

Департамент Федеральной службы по гидрометеорологии и мониторингу окружающей среды по Сибирскому Федеральному округу

Начальник Департамента А.Н. Гритчин

Главное управление МЧС России по Иркутской области

Полковник вн. службы В.Ю. Федосеенко

Межрегиональное управление Росприроднадзора по Иркутской области и Байкальской природной территории

* Исправленному "Верить" Кадастровый инженер Н. Краснова, Н.Ю. Краснова

УТВЕРЖДАЮ:

Енисейское бассейновое водное управление по доверенности №04-386 от 10.04.19 Заместитель руководителя начальник ТОВР по предметной области М.М. Марьин

План границ объекта

Зоны затопления территории населенного пункта с. Кимильтей, при прохождении по реке Ока (правый берег) расхода паводка 1% обеспеченности Кимильтей

Лист № 4

План границ зон с особыми условиями использования Масштаб 1:5000

Используемые условные знаки и обозначения:

- 1 -характерная точка границы затопления и ее номер
- -граница населенного пункта
- -зона затопления при уровне 1% обеспеченности
- -водный объект в пределах зоны проектирования

Управление Росреестра по Иркутской области

Зам. руководителя Управления Росреестра по Иркутской области Л.М. Варфоломеева письмо № 08-14364/21-2021-ДГ

Подпись _____ Дата "___"_____ _____г.

Место для оттиска печати лица, составившего карту (план) объекта.

Кадастровый инженер Краснова Наталья Юрьевна Квалификационный аттестат 38-11-88

СОГЛАСОВАНО:

Министерство природных ресурсов и экологии Иркутской области

_____

Департамент Федеральной службы по гидрометеорологии и мониторингу окружающей среды по Сибирскому Федеральному округу

Начальник департамента А.Н. Гритчин

_____

Главное управление МЧС России по Иркутской области

Врио начальника полковник вн. службы В.В. Успосеенко

_____

Межрегиональное управление Росприроднадзора по Иркутской области и Байкальской природной территории

_____

Кадастровый инженер Краснова Н.Ю. Краснова № 24-15 Аттестат

Истинность настоящей верить Н.Краснова Н.Ю. Краснова